Województwo: kujawsko-pomorskie
Powiat: inowrocławski
Jednostka ewidencyjna: 040705_5 Janikowo
Obręb: 0008 Kołodziejewo
Działka: 313/2

MAPA INWENTARYZACJI POWYKONAWCZEJ
SKALA 1:500

Układ odniesienia: PL-ETRF89 , układ wsp. płaskich: PL-2000 strefa 6 (18°), układ wys.: PL-EVRF2007-NH

Geodezyjna inwentaryzacja obiektów budowlanych z dnia 27.02.2024 r.
Ks.rob. 029/2024 ID: 6640.496.2024

WYKONAWCA:
GEOJARPOL - Geodezja - Kartografia
Jarosław Pawelczyk - upr. nr 8423
88-100 Inowrocław, Owczarskiego 2
Tel. +48 602 151728, 52 3522328
e-mail: geojarpol@gmail.com

GEOJARPOL - PAWELCZYK - INOWROCŁAW
Poświadcza się, że niniejszy dokument został opracowany w wyniku prac geodezyjnych i kartograficznych, których rezultaty zawiera operat techniczny wpisany do ewidencji materiałów państwowego zasobu geodezyjnego i kartograficznego.
6640.496.2024 - 37035
Nr protokołu weryfikacji zbiorów danych
- 4 KWI. 2024
Data wystawienia protokołu
Jestem świadomy odpowiedzialności karnej za złożenie fałszywego oświadczenia
Jarosław Pawelczyk
(Pieczątka, podpis)
geodeta uprawniony
upr. Gł. Geodety Kraju nr 8423

Jarosław Pawelczyk
geodeta uprawniony
upr. Gł. Geodety Kraju nr 8423

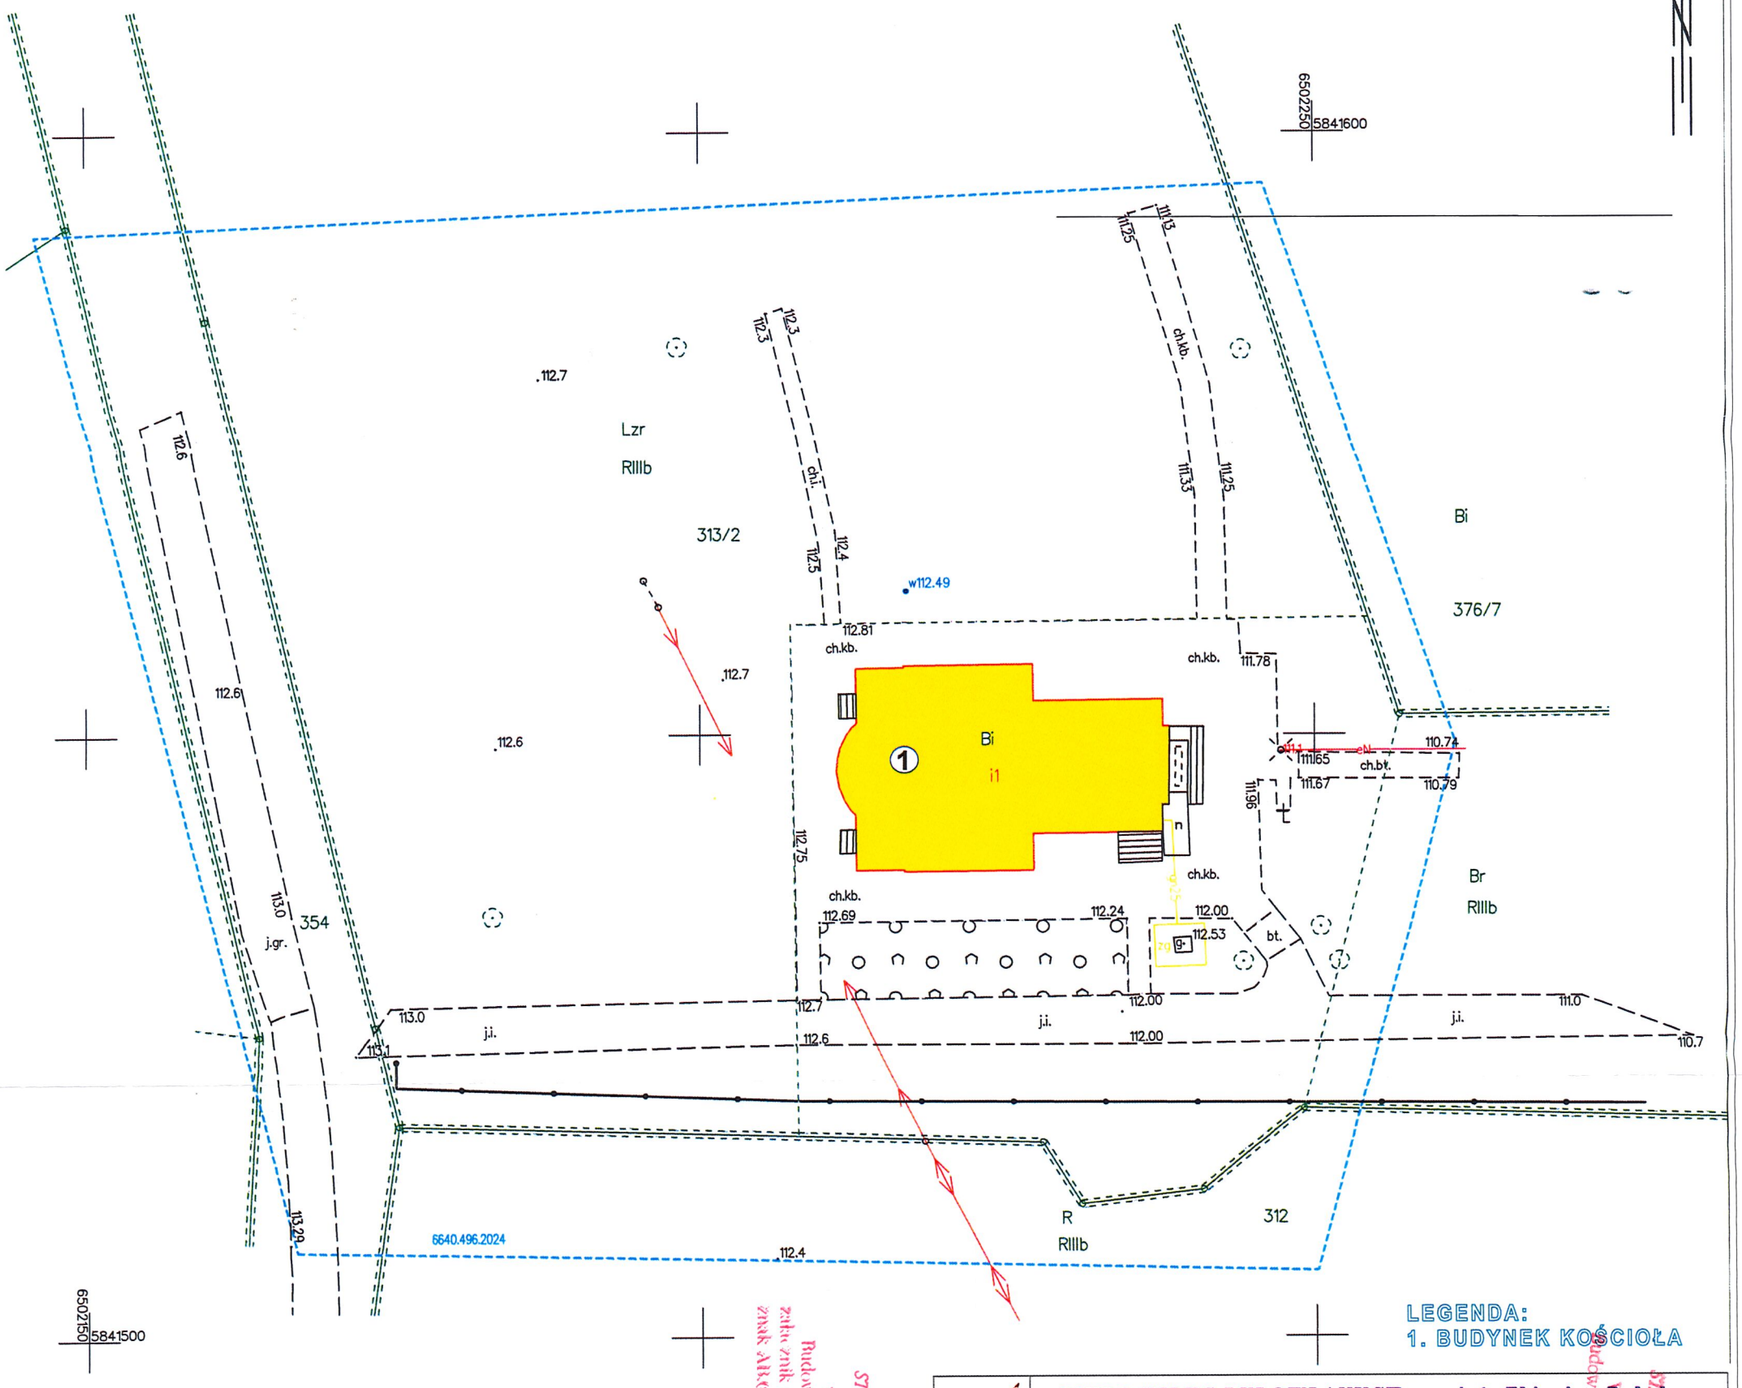

LEGENDA:
1. BUDYNEK KOŚCIOŁA

Za zgodność z oryginałem
2024 -04- 04
data
podpis

STAROSTWO POWIATOWE w Inowrocławiu Wydział Architektury, Budownictwa i Realizacji Inwestycji zaświadcza dnia 5 - 04 - 2024 znak AB.6740.1.2024

STAROSTWO POWIATOWE w Inowrocławiu Wydział Architektury, Budownictwa i Realizacji Inwestycji

BIURO USŁUG BUDOWLANYCH mgr inż. Zbigniew Rybak			
Inwestor: Parafia Rzymskokatolicka pw. św. Józefa, ul. ks. Kazimierza Mollera 5, 88-160 Kołodziejewo			
Obiekt: BUDYNEK KOŚCIOŁA P.W. ŚW. JÓZEFA, Kołodziejewo, dz.ew. nr 313/2	SKALA 1:500		NR RYSUNKU A-0
	BRANŻA	PROJEKTANT	PODPIS
Treść rysunku: USYTUOWANIE KOŚCIOŁA	ZAGOSPODAROWANIE	mgr inż.Piotr Czarniak Upr.nr KUP/0080/PBKb/17	
		mgr inż. Zbigniew Rybak Upr. nr WBPP-NB-7210/11/81 Upr. nr KUP/0147/PBKb/19	
Data: 04-04-2024r.			